

付属資料・目次

特記仕様書（抜粋）

付近見取図・案内図・配置図

1 階平面図（改修前・改修後）

建具表（改修前・改修後）・詳細図（参考図）

特 1

1

2


3

[illegible]

現場説明付記事項


- 1 工事施工上の注意事項
- 1) 車両通行経路は、図示の通りとし監督職員と協議の上、誘導員等を配置し、交通整理を行うこと。
工事車両は周辺道路上での違法駐車は行わないようにし、また路上に縦列待機させることも行わないこと。
- 2) 工事用地は図示の範囲とし、危険防止のため関係者以外の出入りができないようにすること。また、工事関係車両（通勤車両を含む）は本学敷地外に駐車することを原則とし、構内の駐車エリア、道路及び空地への駐車は行わないこと。
- 3) 学校行事・近隣地区行事を考慮して工事計画を立てること。
その他、学内の試験等による作業の中止については、監督職員と協議すること。
- 4) 撤去工事その他で大きな音、振動等が生じる場合は、あらかじめ監督職員に日時を連絡し、承諾を得て工事を進めること。また、施工中の防音対策を十分に検討し行うこと。
- 5) 教職員、学生等の通行が煩雑なため、構内車両通行には後行の譲渡等、十分注意するよう指導を行うこと。
- ~~6) 地震大規模を発生した時は、ただちに工事を中止し、監督職員の指示を受けること。~~
- 7) 工事場内に火災予防のため適切な数量の消火器を設置するとともに、工事関係者に対し、火気等の取り扱いに十分注意するよう指導を行うこと。
- ~~8) 突降となる集中豪雨が発生した時は、監督職員と協議の上撤去し、作業を中止すること。~~
- 9) 工事用地は、除草等常に良好な環境を保持すると共に工事完成時には現状に復帰して返還すること。
- 10) 同一構内の他工事の業者と進捗調整を密に行い、安全かつ円滑な工事の実施に努めること。
- 11) 作業時間は、午前9時30分から午後3時30分を原則とすること。

- 2 工事中の構内安全対策について
- 工事中の構内安全対策については、下記事項を十分留意した上、具体的な安全対策等を立案し、監督職員と協議の上、承諾を受けるものとする。
- 1) 監督職員と協議の上、構内要所に工事看板、警戒標識板、交通規制標識板、工事表示板、案内板等を設置し、常に良好な状態に保つこと。
- ~~2) 掘削時等で危険となる箇所には、安全柵・工事中表示板・点滅灯付・巻く夜間は赤色灯を点灯し、警戒線を確保すること。~~
- 3) 構内通行の安全及び騒音防止のため工事用車両は徐行すること。
- 4) 大型車両の構内通行に際し、地中埋設物、マンホール等は必要に応じて養生を行うこと。
- 5) 大型車両による作業の場合は必要に応じて交通整理員を追加増員し、誘導・交通整理等により構内の安全確保に努めること。
- ~~6) 仮置きの設置に伴い、構内通路の視認性が確保できない場合は、赤夜灯及びコーナークレーン照明・安全柵を設置するなど安全確保に努めること。~~
- ~~7) バルコニーには電線等をつき回廊等を設置するなど事故防止に努めること。~~

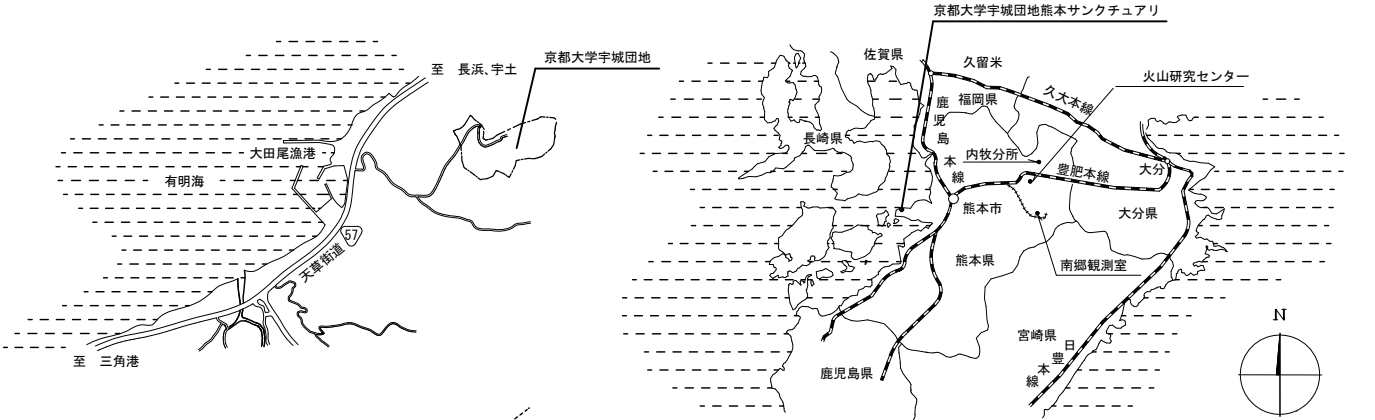

付近見取図 A1 : S=1/3000


案内図 A1 : S=1/4000

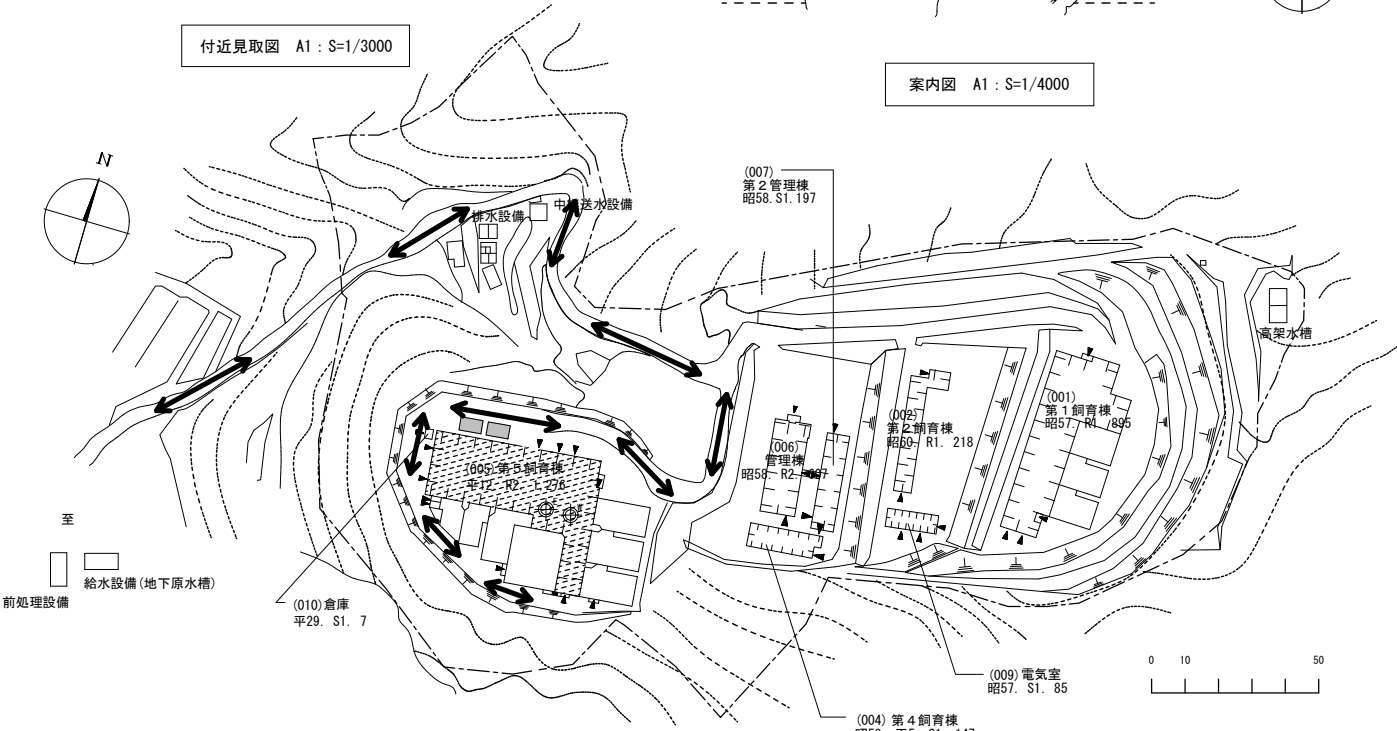


記 号	内 容
	本工事建物
	工事用地 合計約30㎡
	工事用車両通行経路（最小幅員3.0m、最大傾斜15度）
	工事用電力引込位置
	工事用給水分岐位置

配置図 A1 : 1/800


工事名	京都大学（宇城）第5飼育棟電動扉改修工事		図面番号
図面名称	付近見取図・案内図・配置図	図示	1
縮尺	図示	設計日	令和6年6月

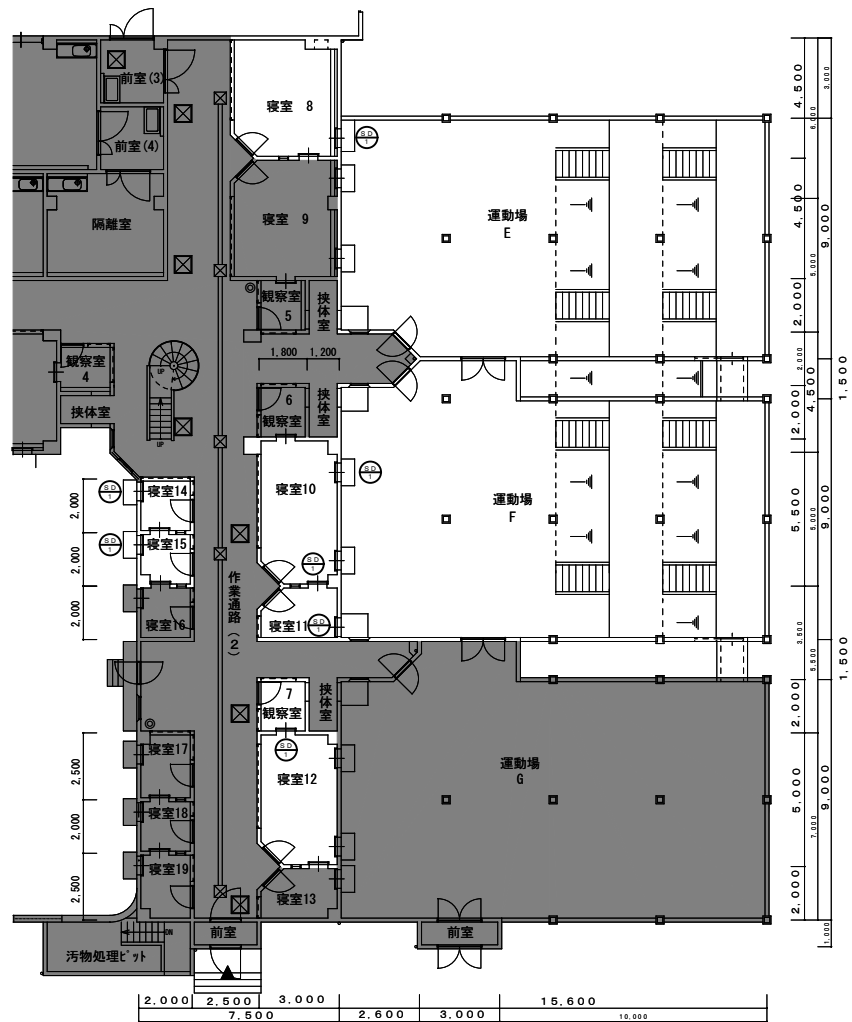

1階平面図 (改修前)

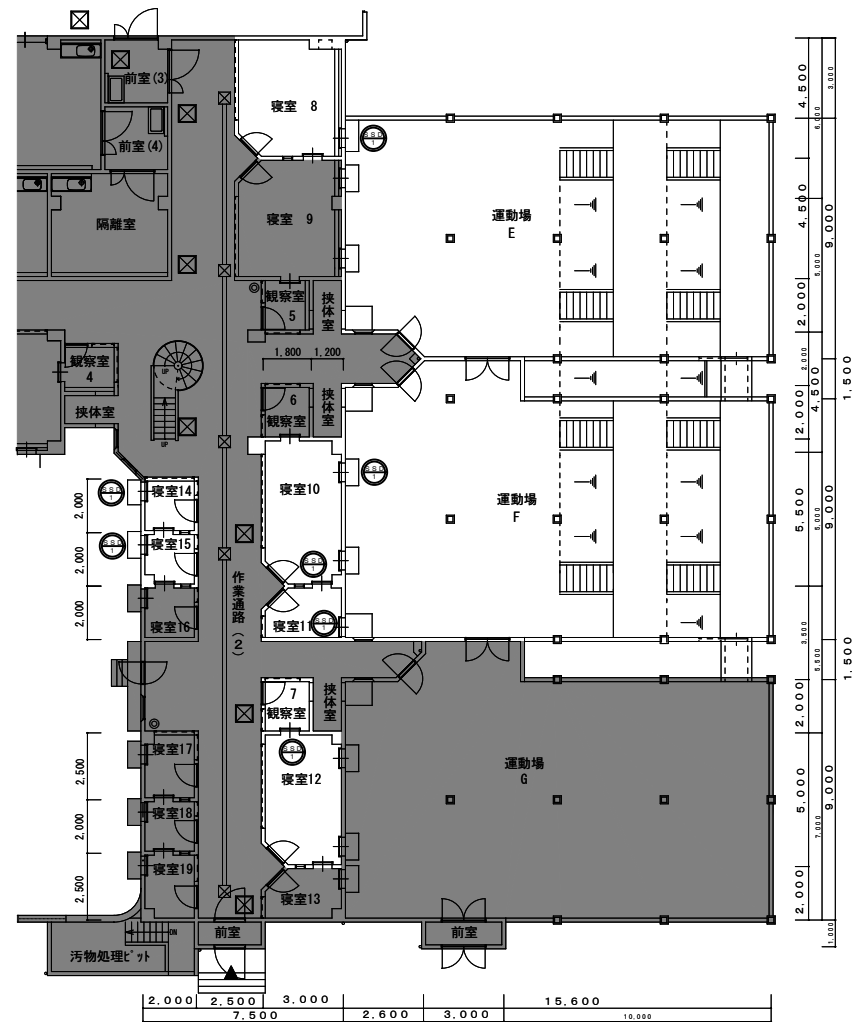


1階平面図 (改修後)

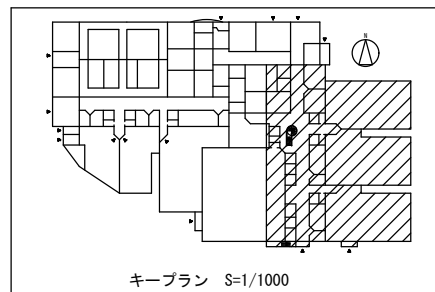

- 凡 例
- : 工事対象範囲外
 - : 撤去建具
 - : 新設建具
 - ▲ : 建物出入口

工事名 京都大学 (宇城) 第5飼育棟電動扉改修工事			図面番号
図面名称	縮尺	設計日	2
1階平面図 (改修前・改修後)	A3:1/200	令和6年6月	

改修前 建具表			
記号	数量	<div>SD 1</div>	7
形 状	撤去		
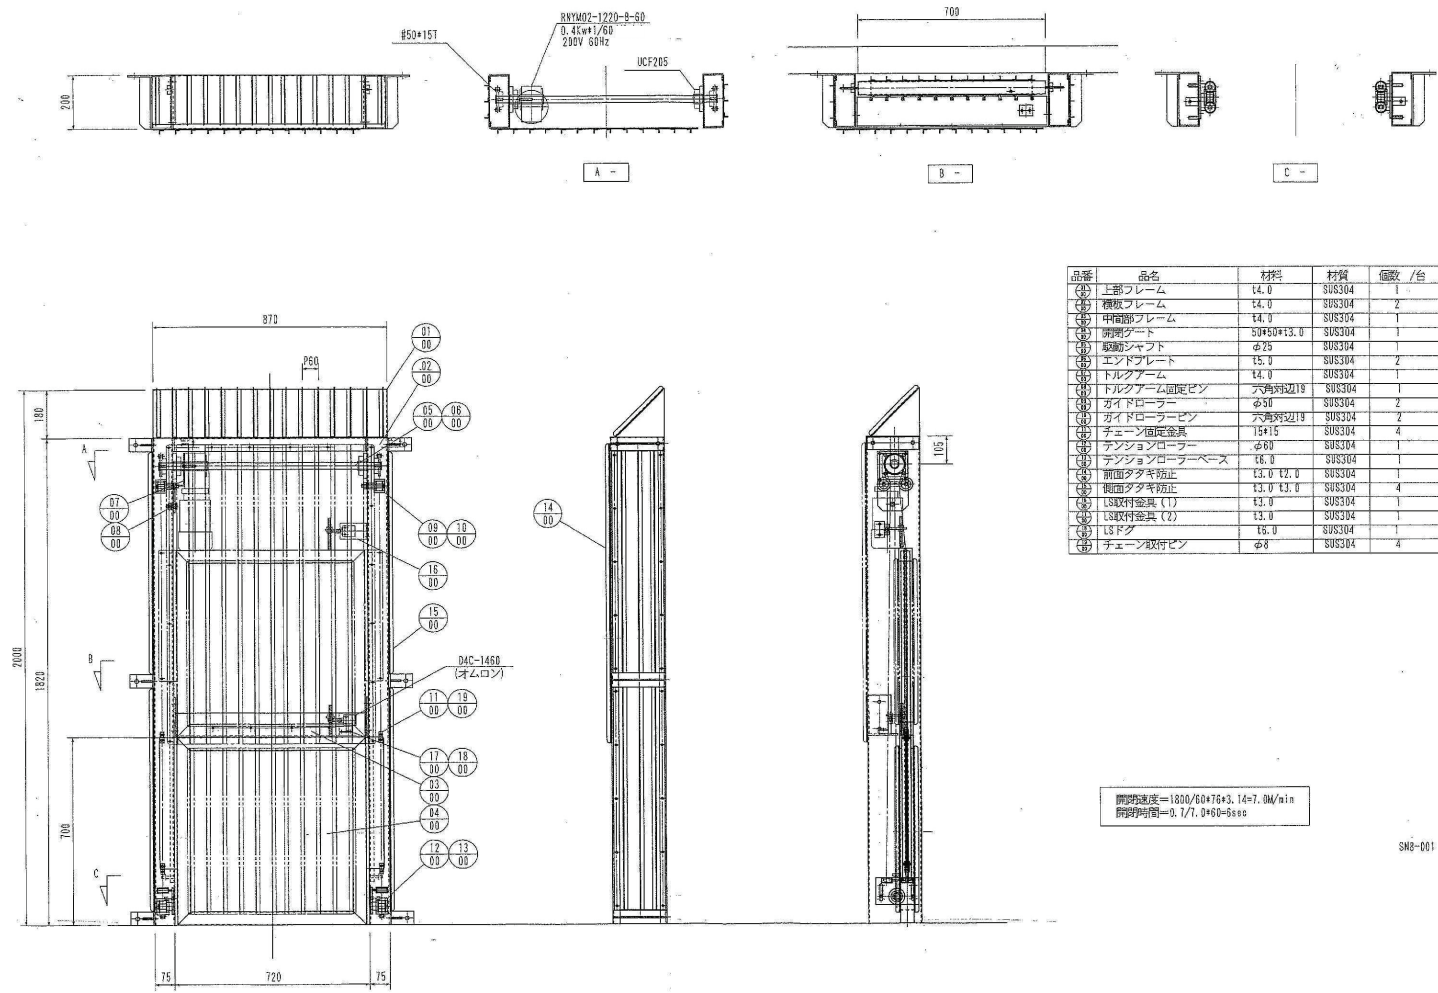
品番	品名	材料	材質	個数 / 台
(01)	上部フレーム	14.0	SUS304	1
(02)	横板フレーム	14.0	SUS304	2
(05)	駆動シャフト	φ25	SUS304	1
(06)	エンドプレート	15.0	SUS304	2
(07)	トルクアーム	14.0	SUS304	1
(08)	トルクアーム固定ピン	六角M12×19	SUS304	1
(09)	ガイドローラー	φ50	SUS304	2
(10)	ガイドローラーピン	六角M12×19	SUS304	2
(11)	チェーン固定金具	15×15	SUS304	4
(14)	側面タキ防止	13.0×12.0	SUS304	1
(15)	側面タキ防止	13.0×13.0	SUS304	4
(16)	LS取付金具 (1)	13.0	SUS304	1
(17)	LS取付金具 (2)	13.0	SUS304	1
(18)	LSドグ	15.0	SUS304	1
(19)	チェーン取付ピン	φ8	SUS304	4

開閉速度=1800/60×75×3.14=7.0M/min
開閉時間=0.1/7.0×60=0.8sec

詳細図 (参考図) S=1/20